

DOKUMENTACE SKUTEČNÉHO PROVEDENÍ 05.97

ROZVÁDĚČ RM

PŘEHLEDOVÁ SCHÉMA VÝSTROJE

| | |
|---|---|
| 4 | 3 |
|---|---|

| | |
|----------------------------|---------|
| Ing. Ševčík | 05.1997 |
| PROJEKTANT NAD PŘEDVÝKONEM | 10.1997 |
| OVĚŘENÍ A KONTROLA | 10.1997 |
| 4000 0 | K 026 |

| | |
|---------|----------|
| 1-09.1 | 1-09.2 |

5HL1
HIS-95
24V, 50Hz

6HL1
HIS-95
24V, 50Hz

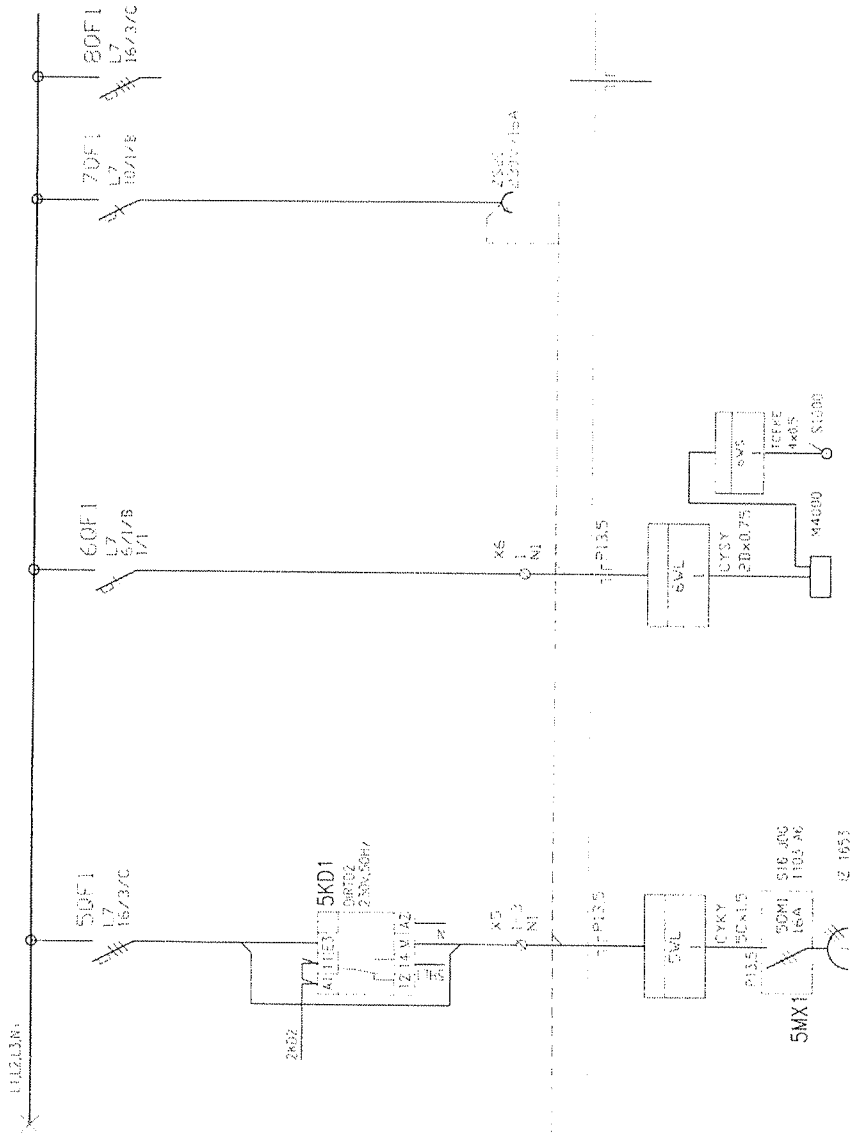



DOKUMENTACE SKUTEČNÉHO PROVEDENÍ 05.97

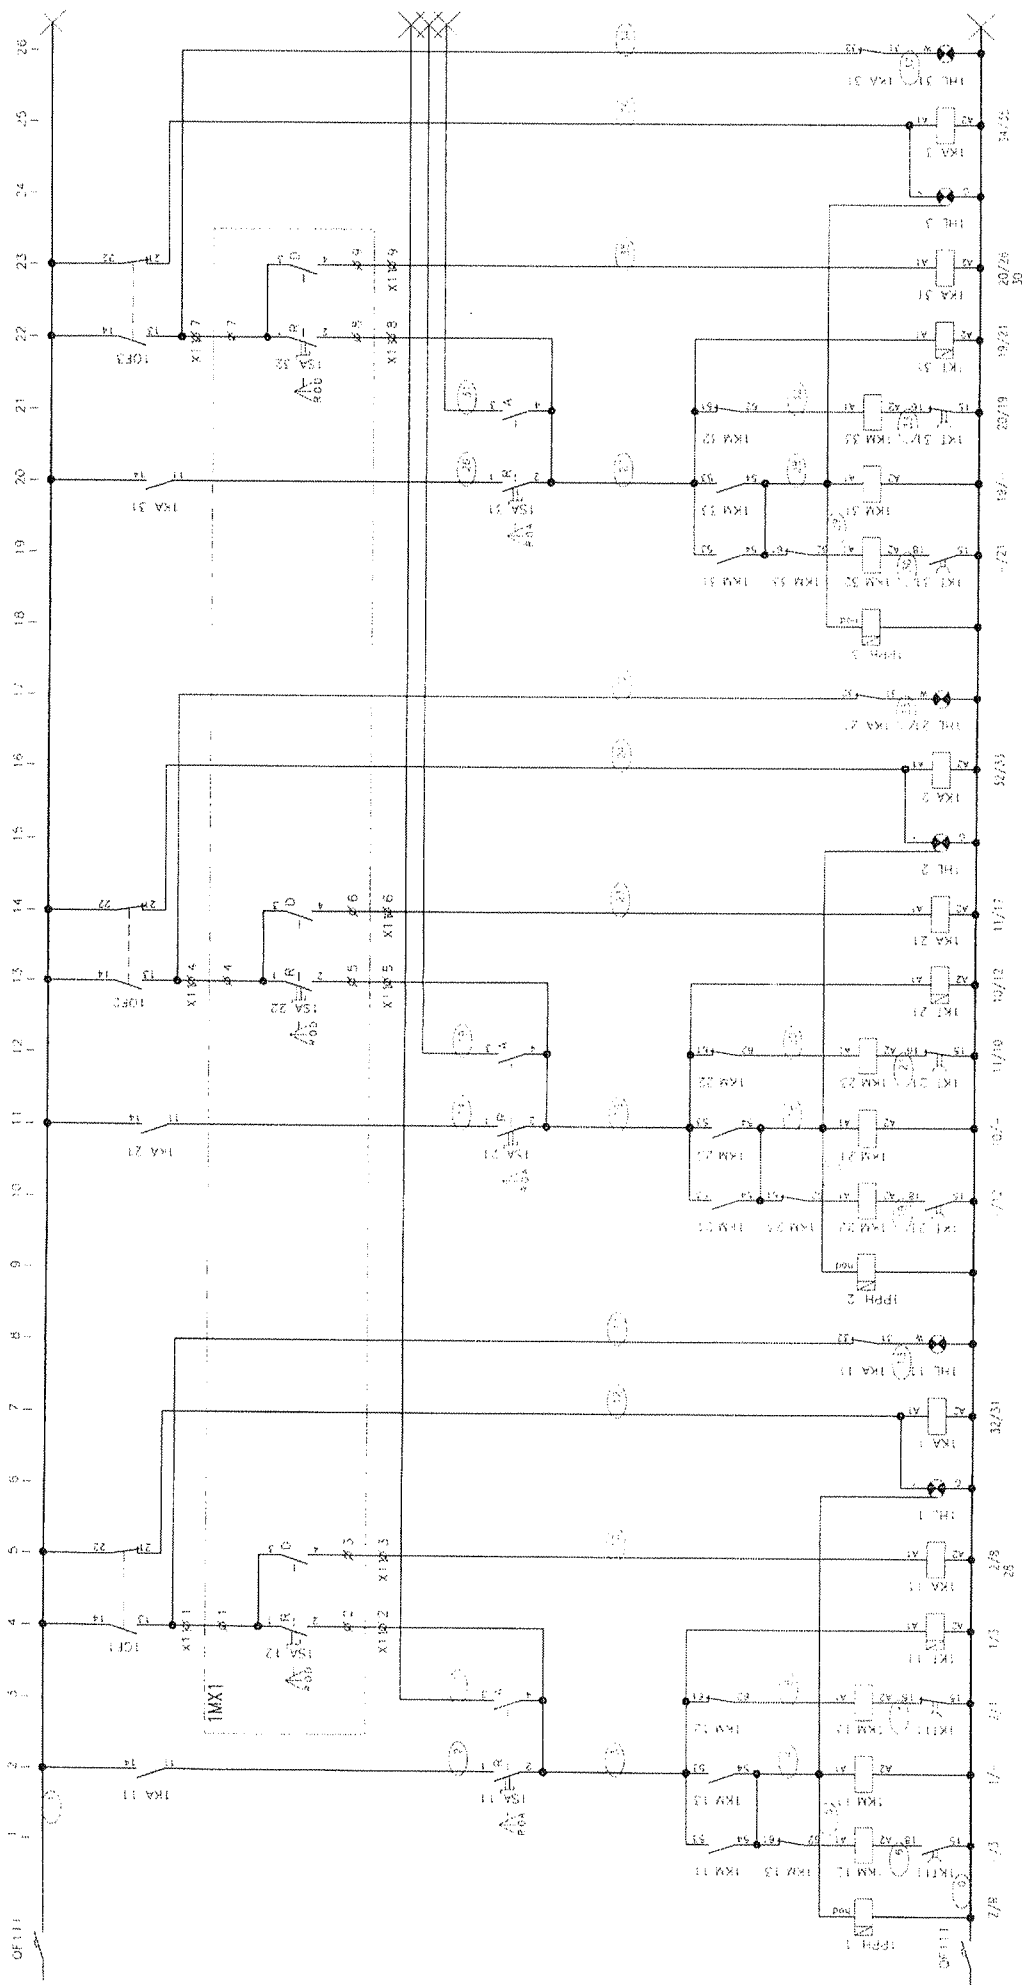
ROZVÁDĚČ RM
PŘEHLEDOVÁ SCHÉMA VÝSTROJE

Výrobce: Ing. SEDLÁK
Stavba: KOSTOMČATY NAD LABEM
Záměr: ÚPRAVA KANALIZACE
Dátum: 05.1997
K 026

4
4

OVĚŘENÍ DMYCHADEL KRB 30SP


2 ~ 50Hz 24V



| |
|---|
|---|

1SA11,1SA21,1SA31
BAC0
V22M40.1

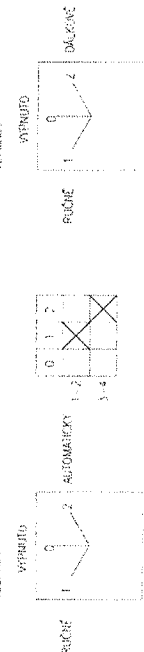1SA12,1SA22,1SA32
BAC0
V22M40.1



DOKUMENTACE SKUTEČNÉHO PROVEDENÍ 05.97

ROZVÁDĚČ RM

OBVODOVÁ SCHÉMA

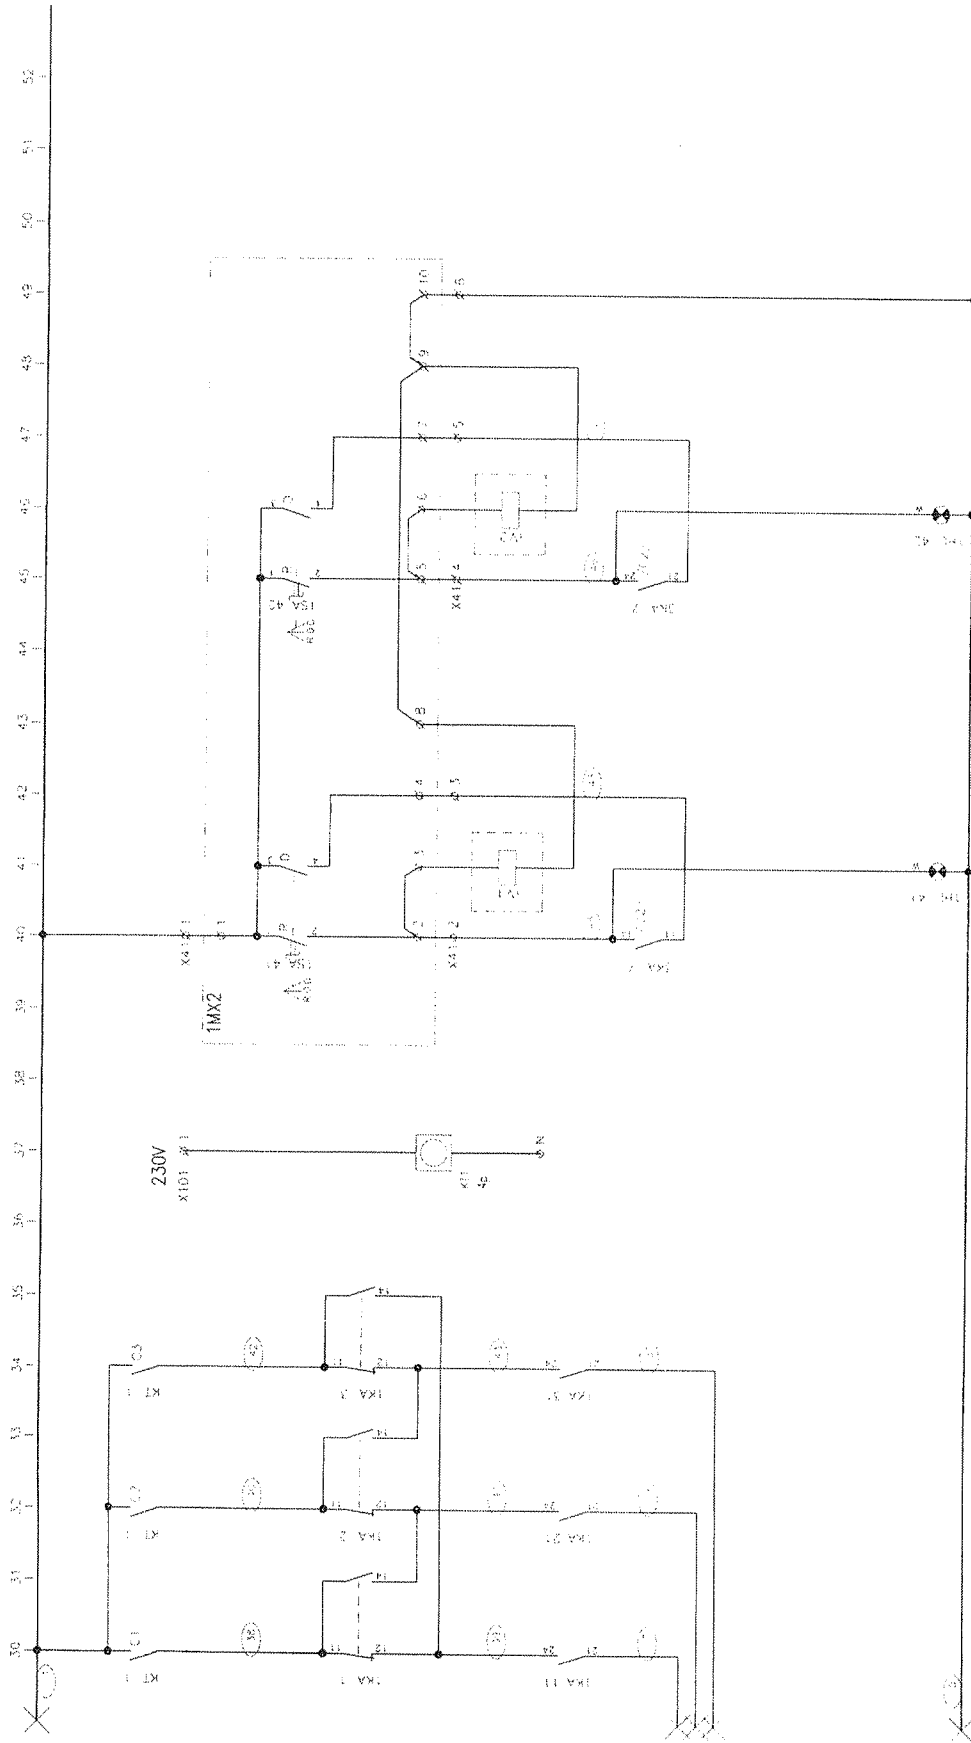
Vypracoval: Ing. ŠEVČEK

Kontrola: K. 026

Stav: 05.1987

Číslo: 4

Strana: 5




DOKUMENTACE SKUTEČNÉHO PROVEDENÍ 05.97

| | | | |
|-----------------|-----------------|-----------------|---------|
| ROZVÁDĚČ RM | | 4 | |
| OBVODOVÁ SCHÉMA | | 6 | |
| Projedeno | Ing. ŠEDLÍK | Poslední revize | 4 |

OVĚŘENÍ MÍCHEL

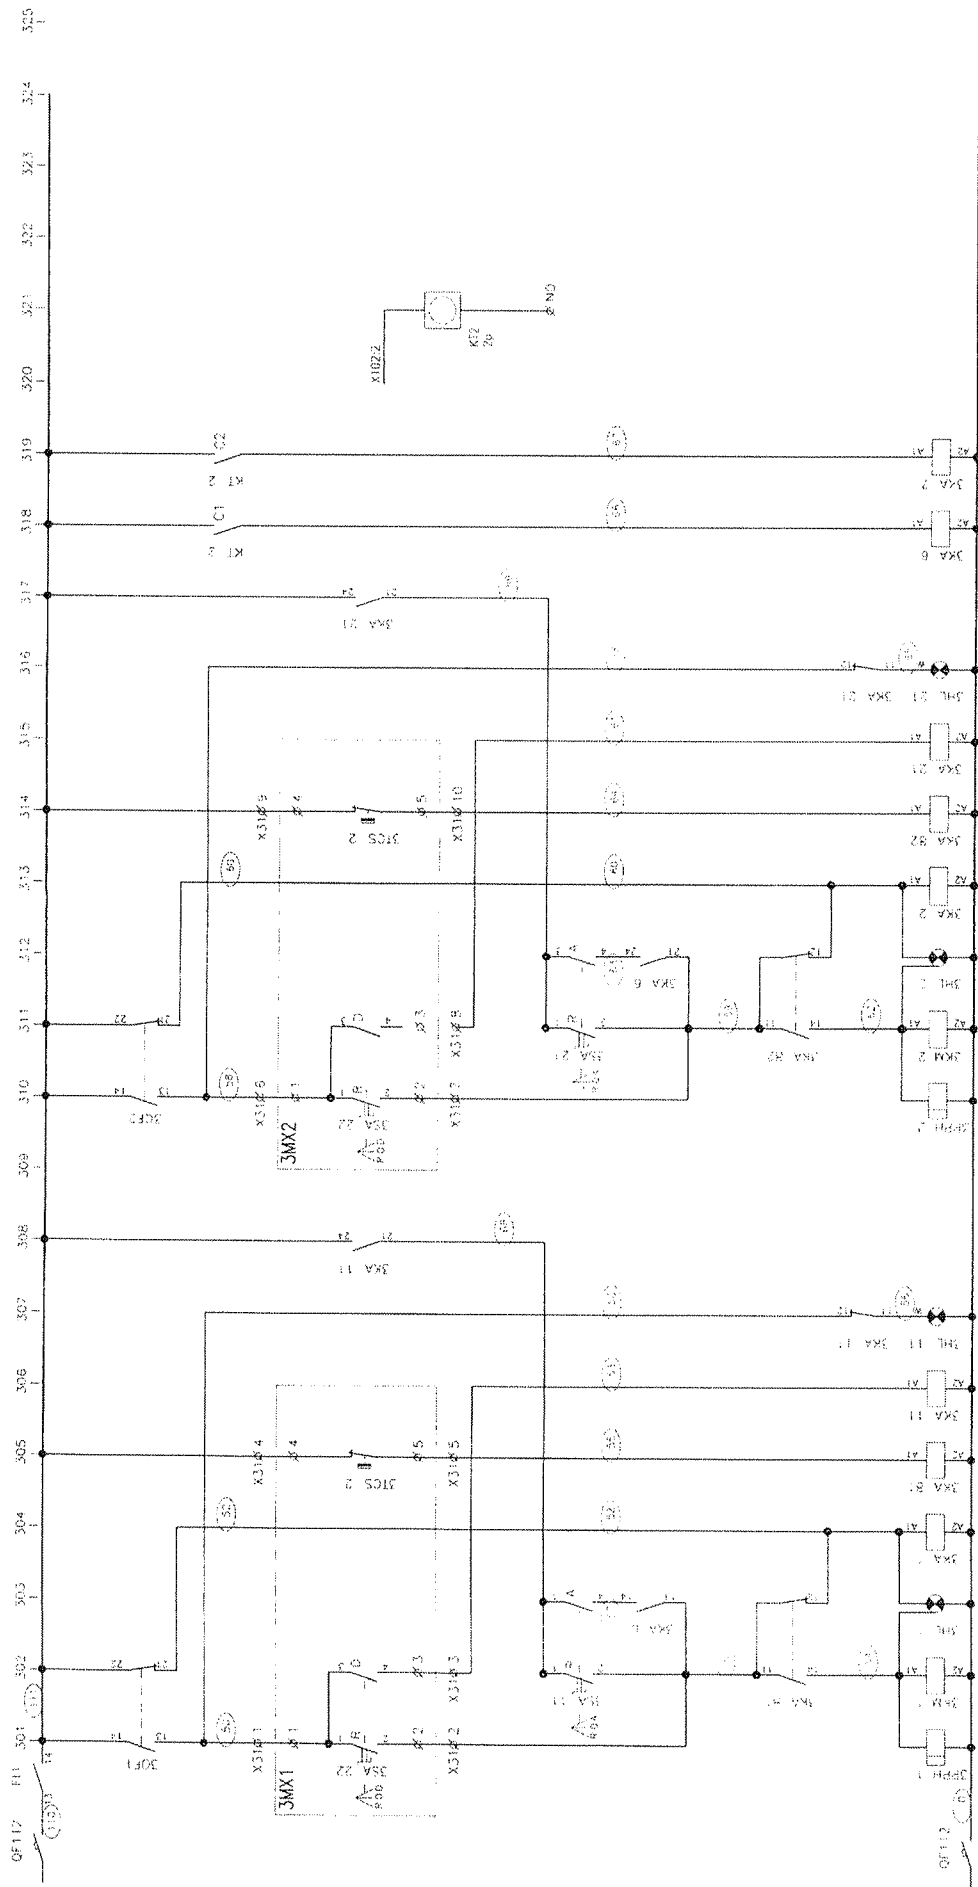2 ~ 50Hz 24V




3SA12,3SA22

BRČO
V224463

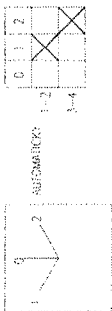
INTERFÚ



3SA11,1SA21,4SA4

BRČO
V224463





INTERFÚ



DOKUMENTACE SKUTEČNÉHO PROVEDENÍ 05.97

ROZVÁDĚČ RM
OBVODOVÁ SCHÉMA

| | | |
|-------------|----------------|---|
| Vypracoval: | Ing. STANISLAV | 4 |
| Stavba: | ROZVÁDĚČ RM | 7 |
| Arch. č.: | 05.97 | |

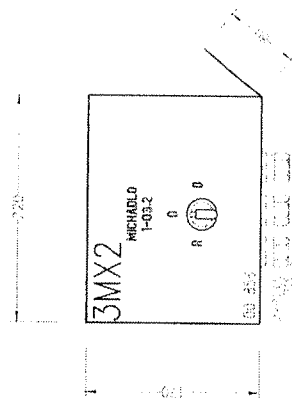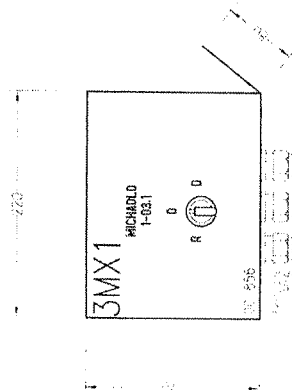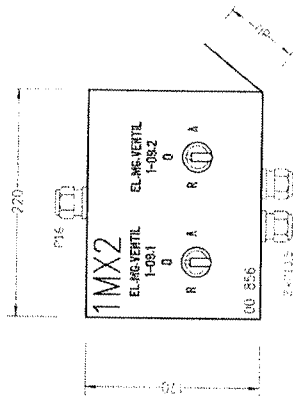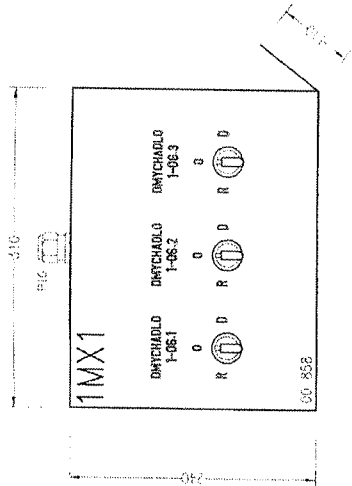

2 ~ 50Hz 24V / IT
 PLASTOVÉ SKŘÍŇKY LUCASYS
 UPEVNĚNÍ NA OCELOVOU KONSTRUKCI / NA ZEDĚ/
 KRYTÍ IP43/20
 PŘÍVOD A VÝVODY PŘES KABELOVÉ PRŮCHODKY
 OVLÁDACÍ PŘÍSTROJE NA DVEŘÍCH

| |
|---|
|---|

